

POWIAT CZĘSTOCHOWSKI
POWIATOWY ZESPÓŁ UZGODNIEN
DOKUMENTACJI PROJEKTOWEJ
ul. Sobieskiego 9, 42-200 Częstochowa
tel/fax. (34) 32-29-178; (34) 32-29-216
zud@czestochowa.powiat.pl

OPINIA NR **7/2012**

Uzgodnienie : ***Przyłącze co***

Gmina: ***Blachownia Miasto***
Obręb: ***Blachownia***
Lokalizacja obiektu : ***Blachownia Pl. Wolności 2***
Oznaczenie arkusza mapy : ***511.432.093***

Data posiedzenia: ***2012-01-05***
Asortyment uzgodnienia: ***Przyłącze co***
Zleceniodawca :

EKOZET

***42-202 Częstochowa
Warszawska 125***

Autor opracowania: ***Jarkiewicz Zbigniew***
Inwestor :

GMINA BLACHOWNIA

***42-290 Blachownia
Sienkiewicza 22***

ZESPÓŁ UZGODNIEN DOKUMENTACJI PROJEKOWEJ

**PRZEDŁOŻONY PROJEKT ZOSTAŁ UZGODNIONY Z ZACHOWANIEM PONIŻSZYCH UWAG ORAZ INFORMACJI
ZESPOŁU DOTYCZĄCYCH OBOWIĄZUJĄCYCH WARUNKÓW DO REALIZACJI BUDOWY.
UWAGI I ZALECENIA:**

**PRZEDSIĘBIORSTWO WODOCIĄGÓW I KANALIZACJI OKRĘGU CZĘSTOCHOWSKIEGO Spółka
Akcyjna w CZĘSTOCHOWIE:**

*Uzgodniono pod warunkiem zachowania normatywnych odległości od istniejących sieci wod-kan.
Przy zbliżeniach do naszych sieci wytyczenia projektu uzbrojenia w terenie dokonać w obecności służb
eksploatacyjnych PWiK Częstochowa*

TP S. A. OPOLE

*- w miejscach zbliżeń i skrzyżowań do urządzeń pozostających w eksploatacji DUSiUD Myszków
zachować odległości pionowe i poziome lub zastosować ochronę urządzeń teletechnicznych
przewidzianą normą ZN-96/TPSA-004. (ręczny przekop kontrolny). dotyczy cz. energ.*

**ENION S. A. RD Cz-wa Wschód - uzgodniono pod warunkiem zachowania odległości poziomych i
pionowych od naszych urządzeń wynikających z przepisów branżowych oraz norm PN-E-05100,
N-SEP-E-003, PN-E-05125, N-SEP-E-004.**

**ENION S. A. RD Cz-wa Wschód - uzgodniono pod warunkiem, że prace w miejscach zbliżeń i skrzyżowań z
naszymi urządzeniami będą wykonywane ręcznie i pod nadzorem pracownika Rejonu. Przed
rozpoczęciem prac Inwestor lub upoważniony Wykonawca winien sprawdzić aktualność uzbrojenia w
Powiatowym Ośrodku Geodezji i Kartografii.**

**ENION S. A. RD Cz-wa Wschód - przed rozpoczęciem prac (min 14 dni) inwestor lub upoważniony
Wykonawca przedłoży w naszym Regionie opracowaną dokumentację celem potwierdzenia aktualności
naszego uzbrojenia.**

ENION S. A. RD Cz-wa Wschód - na kablach energetycznych należy zabudować rury osłonowe dwudzielne.

ENION S. A. RD Cz-wa Wschód - w przypadku konieczności przebudowy naszych urządzeń należy wystąpić do RD Cz-wa Wschód o określenie warunków przebudowy.

ŚLĄSKI ZARZĄD MELIORACJI I URZĄDZEŃ WODNYCH w KATOWICACH ODDZIAŁ
CZĘSTOCHOWA:
- uzgodniono.

GZG RG Cz-wa
Uzgodniono

OGP GAZ - SYSTEM S. A. O/ŚWIERKLANY:
- uzgodniono.

PRZEWODNICZĄCY ZESPOŁU:

Przedłożony projekt został uzgodniony z zachowaniem ww. uwag oraz informacji zespołu dot. obowiązujących warunków do realizacji budowy.

NIE PODLEGA OPŁACIE SKARBOWEJ na podstawie Art. 3 ustawy z dnia 16 listopada 2006r.
o opłacie skarbowej (Dz. U. Nr 225, poz. 1635).

Przewodniczący zespołu

.....

4 UP STAROSTY

mgr inż. Marek Dudziac
Przewodniczący Zespołu Uzgodnień
dokumentacji Projektowej
przy Starości Częstochowskim

MAPA DO CELÓW PROJEKTOWYCH

woj. śląskie; pow. częstochowski

M Blachownia; obręb Blachownia

USŁUGI GEODEZYJNO-
INFORMATYCZNO-KARTOGRAFICZNE
Krzysztof Flaczyk
42-290 Częstochowa, ul. Glebowa 26
tel. kom. 0604455383
NID 151770196 NIP 619-110-63-90

Mapa zasadnicza 511.432.093

Skala 1 : 500

GEODETA UPRAWNIONY

Mapa zgodna z m. KERA 3580/M z dn. 02.11.2011 r. mgr inż. Krzysztof Flaczyk
nr świad. 17473

Granice ewidencyjne naniesiono kolorem zielonym
metodą graficzną z mapy ewidencji gruntów

mapa powstała w wyniku wektoryzacji mapy
zasadniczej 511.432.093 w skali 1 : 1000


OZNACZENIA:


- PROJ. PRZYŁĄCZE C.O.
- PROJ. PRZYŁĄCZE WODY
(WG ODRĘBNEGO OPRACOWANIA)
- PROJ. PRZYŁĄCZE KAN. SANIT.
(WG ODRĘBNEGO OPRACOWANIA)
- PROJ. PRZYŁĄCZE KAN. DESZCZOWEJ
(WG ODRĘBNEGO OPRACOWANIA)
- PROJ. ZEW. INST. KAN. DESZCZOWEJ
(WG ODRĘBNEGO OPRACOWANIA)
- HP80 - PROJ. HYDRANT P.POŻ. HP80
(WG ODRĘBNEGO OPRACOWANIA)

ZAKRES OPRACOWANIA
CZĘSTOCHOWSKI
Zespół Uzgodnień Dokumentacji Projektowej
Na podstawie art. 28 ust. 1 z dnia 17 maja 1989 r. Prawo
geodezyjne i kartograficzne (Dz.U. z 2006 r. Nr 240, poz. 1727
ze zm.) uzgodniono usytuowanie projektowanych sieci
uzbrojenia terenu: *Przyłącze C.O.*

Uzgodnione usytuowanie sieci uzbrojenia terenu podlega wytyczeniu
i geodezyjnej inwentaryzacji powykonawczej przez jednostkę
uprawnioną do wykonywania prac geodezyjnych.
W razie niezgodności realizacji sieci uzbrojenia terenu z uzgodnionym
projektem, inwestor zobowiązany jest przedłożyć mapę z wytyczeniami
pomiarów powykonawczych właściwemu organowi administracji
architektoniczno-budowlanej.
Uzgodnienie usytuowania projektowanych sieci uzbrojenia terenu
zachowuje ważność przez okres 3 lat od dnia wydania opinii w sprawie
uzgodnienia usytuowania projektowanych sieci uzbrojenia terenu.
Uzgodnienie traci ważność w przypadku, o którym mowa w § 13
rozporządzenia Ministra Rozwoju Regionalnego i Budownictwa
z dnia 2 kwietnia 2001 r. w sprawie geodezyjnej ewidencji sieci
uzbrojenia terenu oraz zespołów uzgadniania dokumentacji
projektowej (Dz.U. Nr 36, poz. 455)

STAROSTA
mgr inż. Marek Dudziński
Przewodniczący Zespołu Uzgodnień
Dokumentacji Projektowej
Częstochowa, dnia 2012-01-16 przy Staroście Częstochowskim

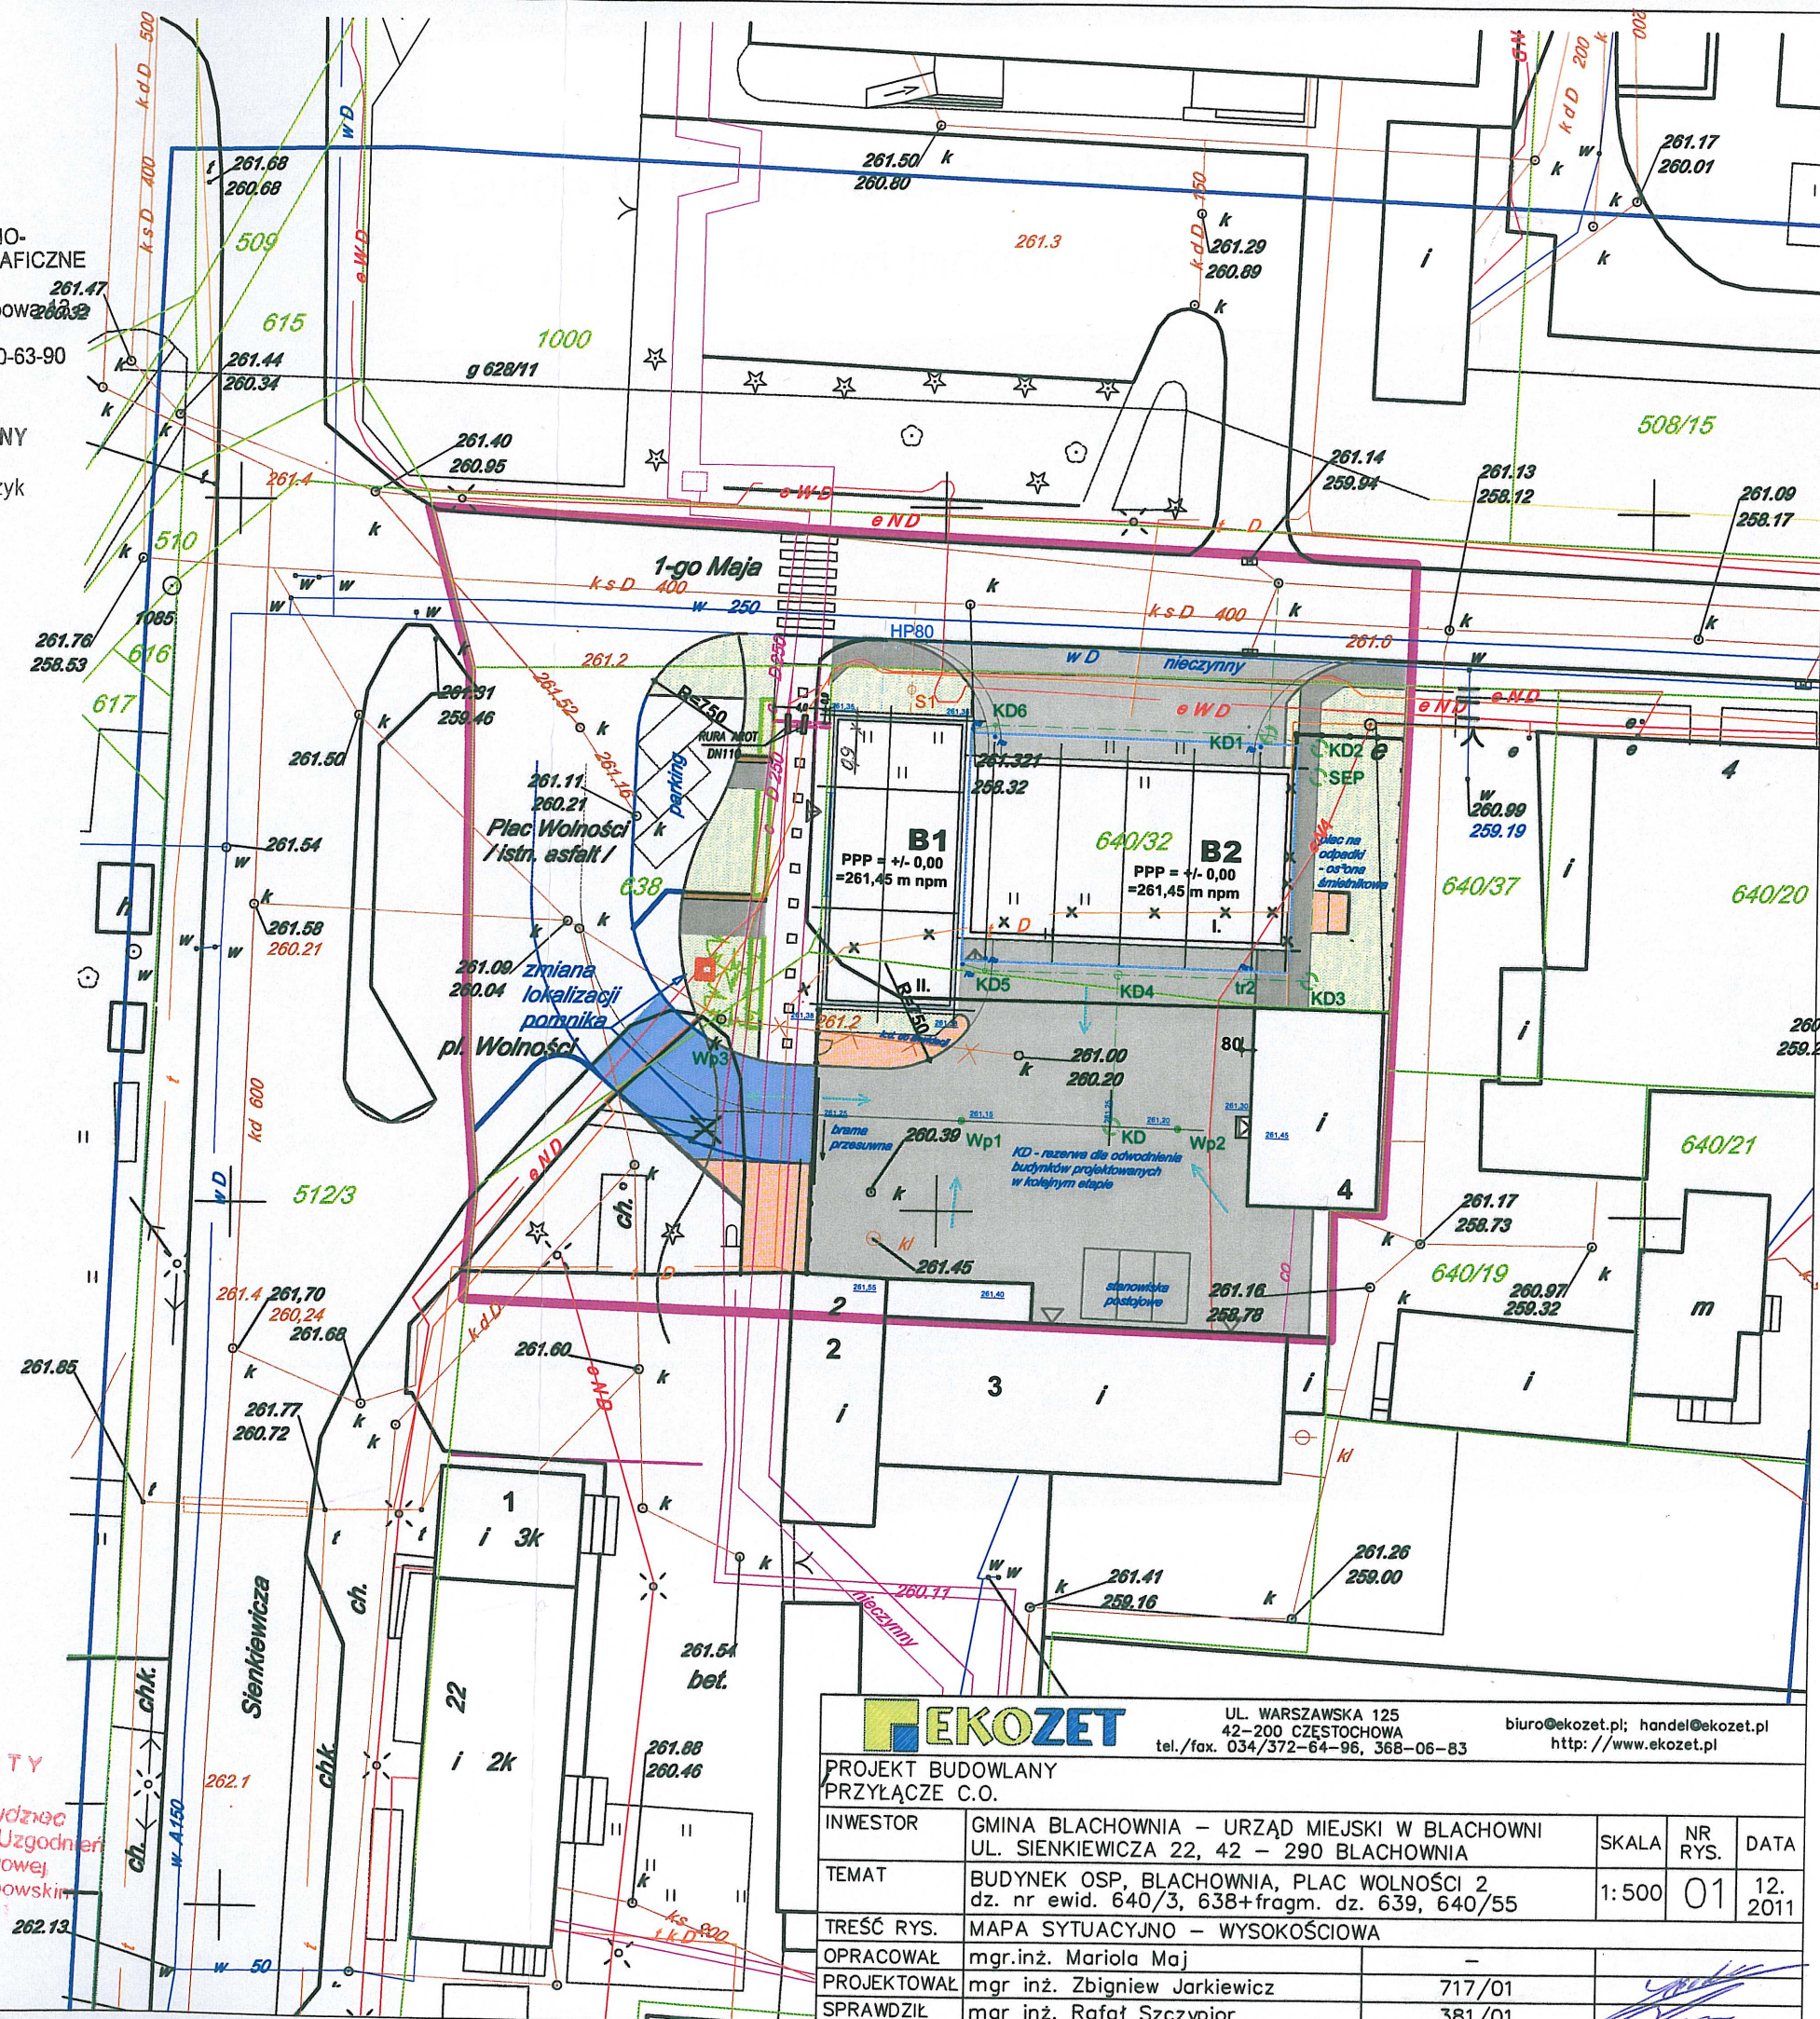



UL. WARSZAWSKA 125
42-200 CZĘSTOCHOWA
tel./fax. 034/372-64-96, 368-06-83

biuro@ekozet.pl; handel@ekozet.pl
http://www.ekozet.pl

PROJEKT BUDOWLANY
PRZYŁĄCZE C.O.

INWESTOR	GMINA BLACHOWNIA – URZĄD MIEJSKI W BLACHOWNI UL. SIENKIEWICZA 22, 42 – 290 BLACHOWNIA	SKALA	NR RYS.	DATA
TEMAT	BUDYNEK OSP, BLACHOWNIA, PLAC WOLNOŚCI 2 dz. nr ewid. 640/3, 638+fragm. dz. 639, 640/55	1:500	01	12. 2011
TREŚĆ RYS.	MAPA SYTUACYJNO – WYSOKOŚCIOWA			
OPRACOWAŁ	mgr.inż. Mariola Maj	–		
PROJEKTOWAŁ	mgr inż. Zbigniew Jarkiewicz	717/01		
SPRAWDZIŁ	mgr inż. Rafał Szczepior	381/01		